


二层平面图


534

注


- 1 底层消火栓在室外成环
- 2 消火栓栓口离每层地面1.10m.
- 3 吸水进户管管内底标高为2.600m
- 4 排水管管内底出户管标高为2.700m.

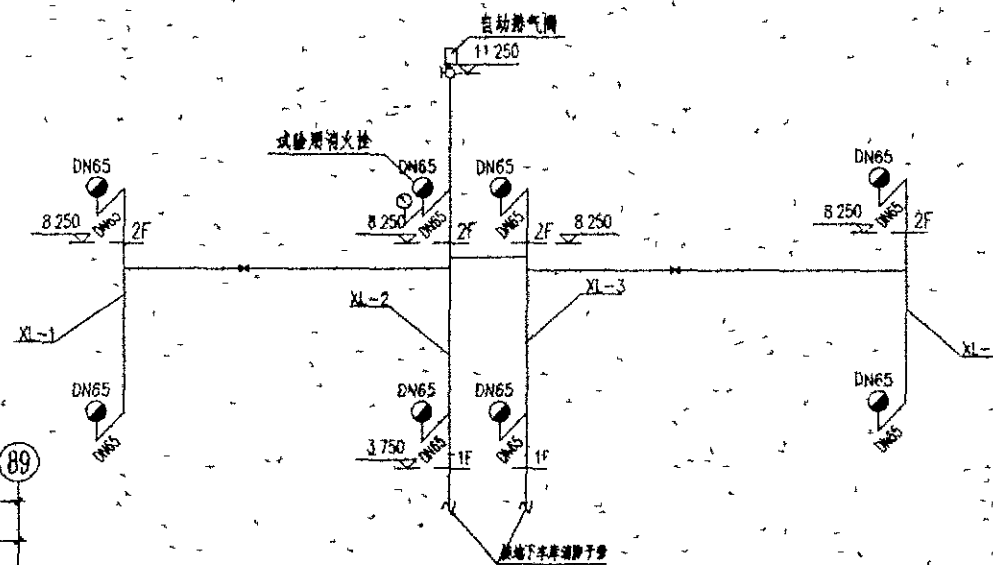

消防系统图

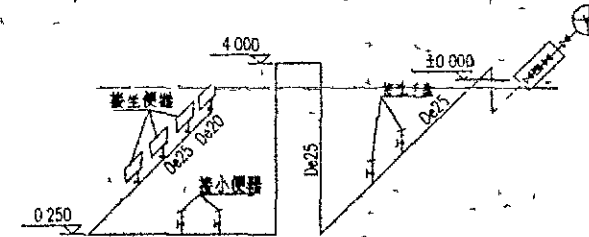

给水系统图

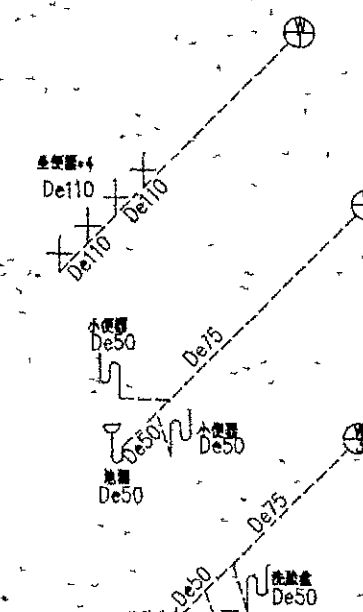

竣工图

竣工单位	中国水利水电建设集团
项目负责人	唐新如
项目负责人	高磊
监理单位	官文科
编制日期	2010.10
现场监理	何强

序号 NO	修改内容 DESCRIPTION	日期 DATE
----------	---------------------	------------



签字 / 日期 SIGN/DATE	
审批人 / 日期 AUTHORIZED FOR ISSUE BY/DATE	
设计负责人 / 日期 PROJECT DIRECTOR /DATE	
审核人 / 日期 AUDITED BY/DATE	
专业负责人 / 日期 DISCIPLINE RESPONSIBLE BY/DATE	
校对人 / 日期 CHECKED BY/DATE	
设计人 / 日期 DESIGNED BY/DATE	
建设单位 CLIENT	
<p>南昌市红谷滩新区管委会</p>	
<p>项目名称 PROJECT</p>	
<p>红谷滩临江岸线商业街22#</p>	
<p>图名(DRAWING) TITLE</p>	
<p>二层平面图</p>	
工程编号 JOB NO.	2004209A
比例 SCALE	
日期 DATE	2005 5
阶段 STAIRS	施工图
专业 DISCIPLINE	给排水
编号 DRAWING NO.	水施-3